VINÇOTTE CERTIGO vzw
Exploitatiezetel: Jan Olieslagerslaan 35 • 1800 Vilvoorde
Tel +32(0)2 674 57 11 • fax +32(0)2 674 59 59 • info@vincotte.be • www.vincotte.com
Maatschappelijke zetel: Diamant Building • Boulevard A. Reyerslaan 80 • B-1030 Brussel
Safety, quality and environmental services

Verslag nr.: Po 3512927/GEN/105

BELAC 442-INSP CN 024382

Resi code: 1

○ Antwerpen-Limburg tel.: 03 221 86 11 ◐ Oost & West -Vlaanderen tel.: 09 244 77 11
○ Brabant tel.: 02 674 57 11 ○ Wallonië tel.: 081 432 611

PROCES-VERBAAL VAN GELIJKVORMIGHEIDSONDERZOEK EN/OF CONTROLEBEZOEK VAN EEN ELEKTRISCHE LAAGSPANNINGSINSTALLATIE

Verantwoordelijke voor de werken :	Installatie :	Eigenaar of beheerder :
Naam,voornaam : Electro BM Bart Matthys bvba	Naam, voornaam : Bvo D'O APP 501	Mozel Guy
Ident. Kaart nr. :	Adres :	Olmendreef 7
BTW nr.: BE . 0473 599 233	Post nr. + Stad : 8370 Blankenberge	8300 Knokke-Heist
	Tel. : . . . . /	. . . . / . . . . .

Basis van het onderzoek : Algemeen Reglement op de Elektrische Installaties (AREI) ○ .....

⊘ Art 270	⊘ ingebruikname	○ wijziging	○ uitbreiding	⊘ Art 86	○ Art 271 bis	⊘ Wooneenheid
	○ mobiel	○ tijdelijk		○ Art 87	○ Art 278	② ~~Huis~~houdelijke werkeenheid
○ Art 271	○ periodiek	○ controle	○	○ Art 88	○ Art	③ ~~Gem~~eenschappelijke delen
○ Art 276 : verzwaring		○ Art 276bis : verkoop van een wooneenheid		○ Art ...	○ Art	④ ~~Werk~~eenheid

Algemene gegevens elektrische installatie :

Gegevens verdeler	EAN 5 4 1 4 4 8 8 6 0 0 1 1 3 4 2 8 4 1 ○ EAN niet meegedeeld ○ kWh meter niet geplaatst	
	kWh meter nr.: 31507329 meterstand dag : 12 nacht : 7	○ kWh excl. nacht meter : nr. : ..... meterstand : .....
	Bescherming aansluiting (A) : ○20 ○25 ○32 ⊘40 ○50 ○63 ○80 ○100 ○.....	
Gegevens installatie	Ontworpen voor U_N : ⊘ 230 V ○ 3x230 V ○ 3N400 V ○.....	Type aardelektrode :
	Maximale nominale stroom (A) : ○20 ○25 ○32 ⊘40 ○50 ○63 ○80 ○100 ○.....	⊘ aardingslus ~~⊖ pen / baar~~
	Voedingsleiding hoofdbord : 4 X 10 mm² - Type : XVB	○ .....
Beschrijving installatie ⊘ zie bijlage(n)	Algemene differentieelstroominrichting : 30 A / 300 mA Aantal borden : 1 Aantal eindstroombanen : 12	

Metingen - testen - controles - verzegeling :

⊘ Rechtstreekse aanraking	⊘ Onrechtstreekse aanraking	⊘ Montage	⊖ ~~Toestellen~~	⊘ Materieel	⊘ I>/doorsnede	⊘ Schema's
⊘ Aardingsweerstand : 2,3 Ω	⊘ Algemeen isolatieniveau : >1 MΩ		⊖ ~~Controle foutlus~~	⊘ Aardingscontinuïteit	⊖ ~~Test~~ diff.	
Differentieelstroominrichting : ○ was verzegeld	⊘ werd verzegeld	○ werd niet verzegeld	○ kan niet verzegeld worden			

Inbreuken - Opmerkingen (voor de betekenis van eventuele codes : zie keerzijde)

Inbreuken Nieuwe installatie ○ Nihil	Geen inbreuken vastgesteld.
Inbreuken Bestaande installatie ○ Nihil	/ / /
Opmerkingen ○ Nihil	Visum DNB of aangestelde : EANOIS 9/01/15

Besluit(en) :

⊘ De nieuwe installatie (voldoet) **voldoet niet** aan het AREI.
○ ~~De bestaande installatie~~ voldoet **voldoet niet** aan het AREI.

De installatie dient opnieuw gecontroleerd te worden vóór 24/11/2039 (*)
⊘ **door hetzelfde erkend organisme.**

Voor de directeur generaal : Handtekening

Agent bezoeker :
Naam : Rudy Baleine Agent nr. : 3512 Datum : 24/11/2014

Bijlage(n) : ⊘ Situatieschema('s) : 1 ⊘ Eéndraadsschema('s) : 1 ○ .....

- Dit proces-verbaal dient bewaard te worden in het dossier van de elektrische installatie en dit dossier dient elke aangebrachte wijziging te vermelden.
- De Federale overheidsdienst economie dient bij ieder ongeval, rechtstreeks of onrechtstreeks te wijten aan elektriciteit waarbij personen betrokken zijn, ingelicht te worden.
- De controle heeft enkel betrekking op de zichtbare en toegankelijke delen van de installatie.
  - ○ Op basis van de ter plaatse verkregen informatie is het niet mogelijk de datum van realisatie van de elektrische installatie vast te stellen.
  - ○ Wij raden U aan om het (de) schema('s) te vervolledigen voor de delen die niet zichtbaar waren tijdens ons bezoek. In geval van twijfel over de veiligheid van deze elementen, nodigen we u ten zeerste uit om een bijkomend controlebezoek te laten uitvoeren.

(*) De werken, nodig om de inbreuken te doen verdwijnen die opgemerkt werden tijdens het controlebezoek, moeten zonder vertraging uitgevoerd worden en alle maatregelen moeten getroffen worden opdat de in overtreding zijnde installatie, indien ze in dienst blijft, geen gevaar vormt voor personen. Indien bij het nieuw controlebezoek, na max. 1 jaar, de overtredingen niet verdwenen zijn moet het erkend organisme een kopie van het proces-verbaal van het controlebezoek overmaken aan de [illegible]



Project	**Bor D'o 501**
Klantgegevens	**Morel Quy** **Olmendreef 7** **8300 Knokke**
Bedrijfsgegevens	**elektrobm Bart Mestdagh** **Ter Booye 16** **8700 Tielt** **elektrobm@telenet.be**

Rudy BALEINE
Inspecteur Elektriciteit
3512
24/11/2014.

Domein	**elektro**
Stadium	**As-Build**
Type	**eendraadschema1-1**
Datum	**21/11/14**
Get door	**Bart**
Gezien	**541448860011342841**
Handtekening	
Schaal	**1:50**
Formaat	**A3**

www.DomoAD.be

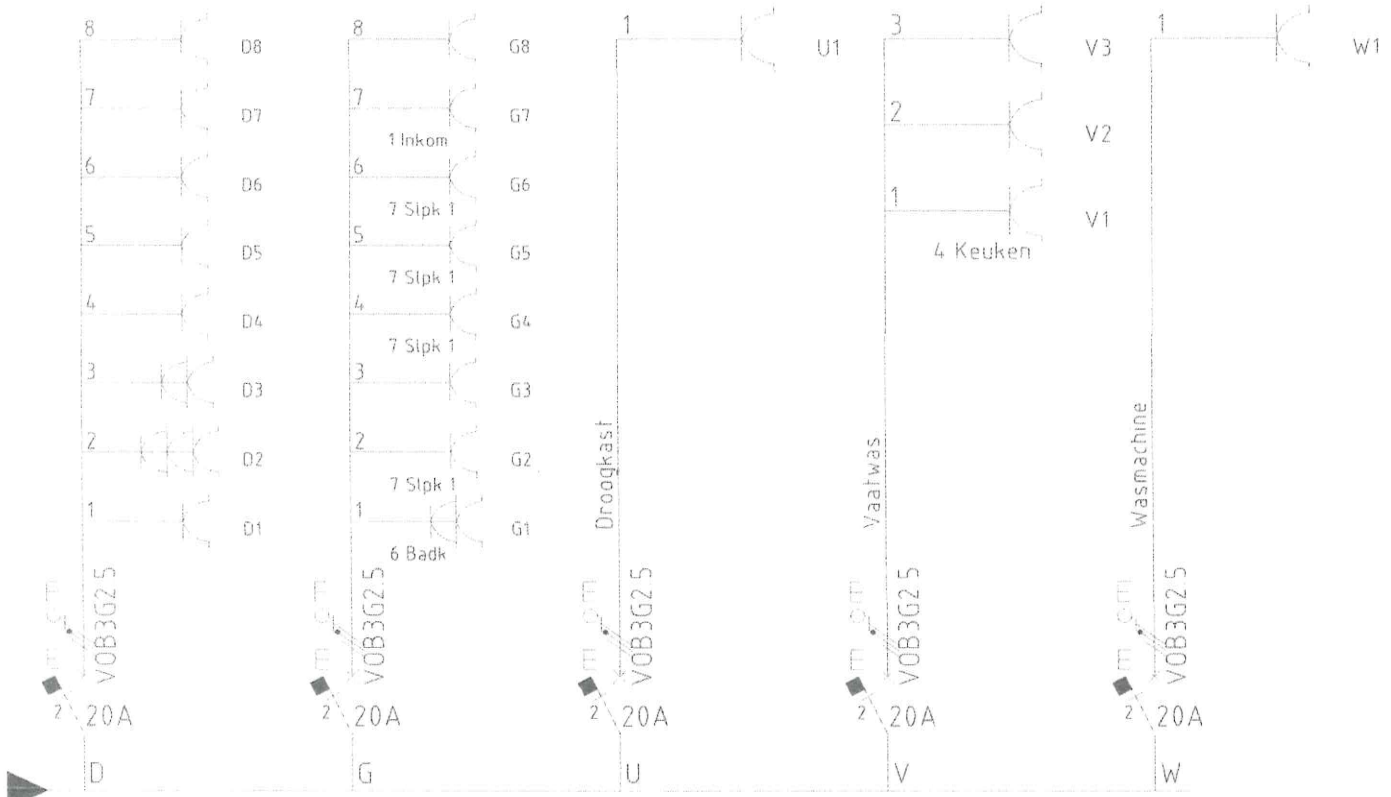

1.1a

1.1

Project	**Bor D'o 501**	Domein	**elektro**
		Stadium	**As-Build**
		Type	**eendraadschema2-1**
Plaatsgegevens	**Morel Quy** **Olmendreef 7** **8300 Knokke**	Datum	**21/11/14**
		Getekend door	**Bart**
		Gezien	**541448860011342841**
Bedrijfsgegevens	**elektrobm Bart Mestdagh** **Ter Booye 16** **8700 Tielt** **elektrobm@telenet.be**	Handtekening	Schaal **1:50** Formaat **A3**

Rudy BALEINE
Inspecteur Elektriciteit
3512

www.DomoCAD.be

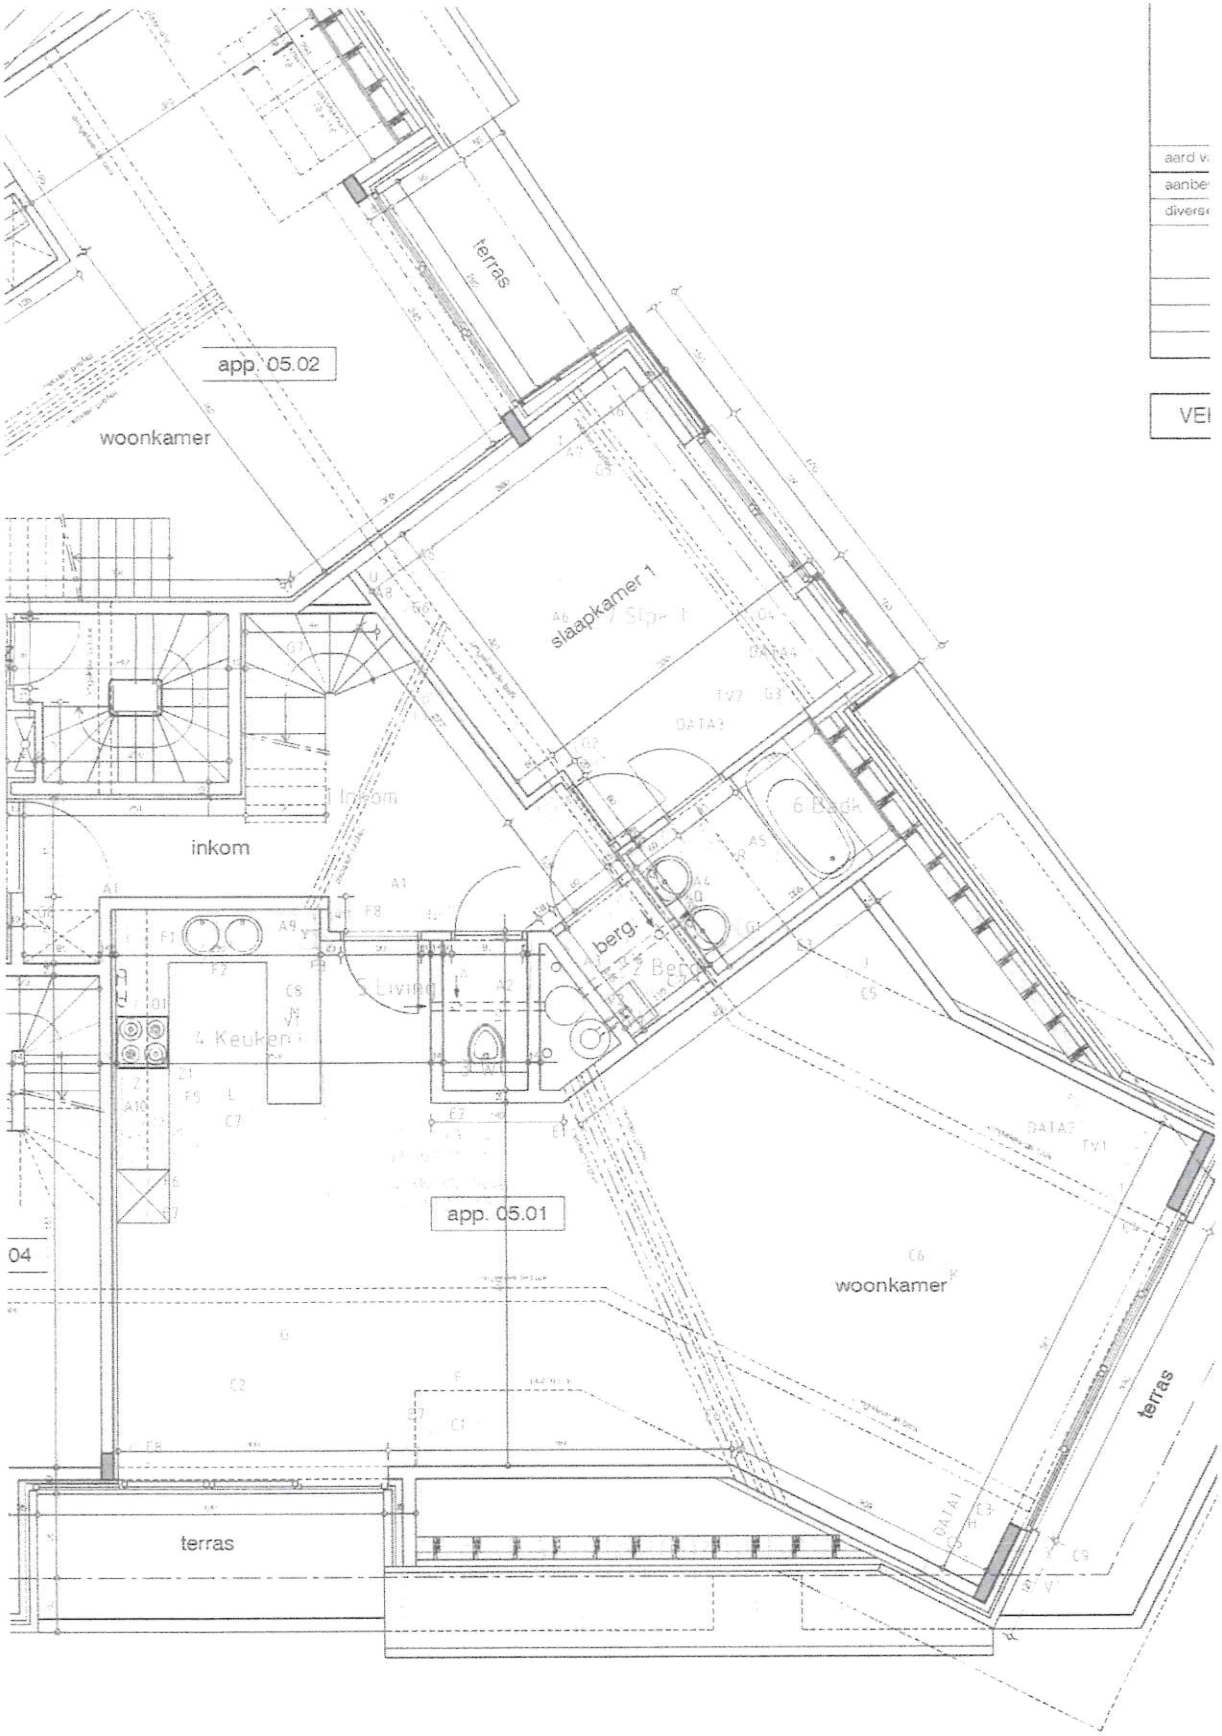
terras
app. 05.02
woonkamer
slaapkamer 1
inkom
berg.
4 Keuken
app. 05.01
woonkamer
terras
terras

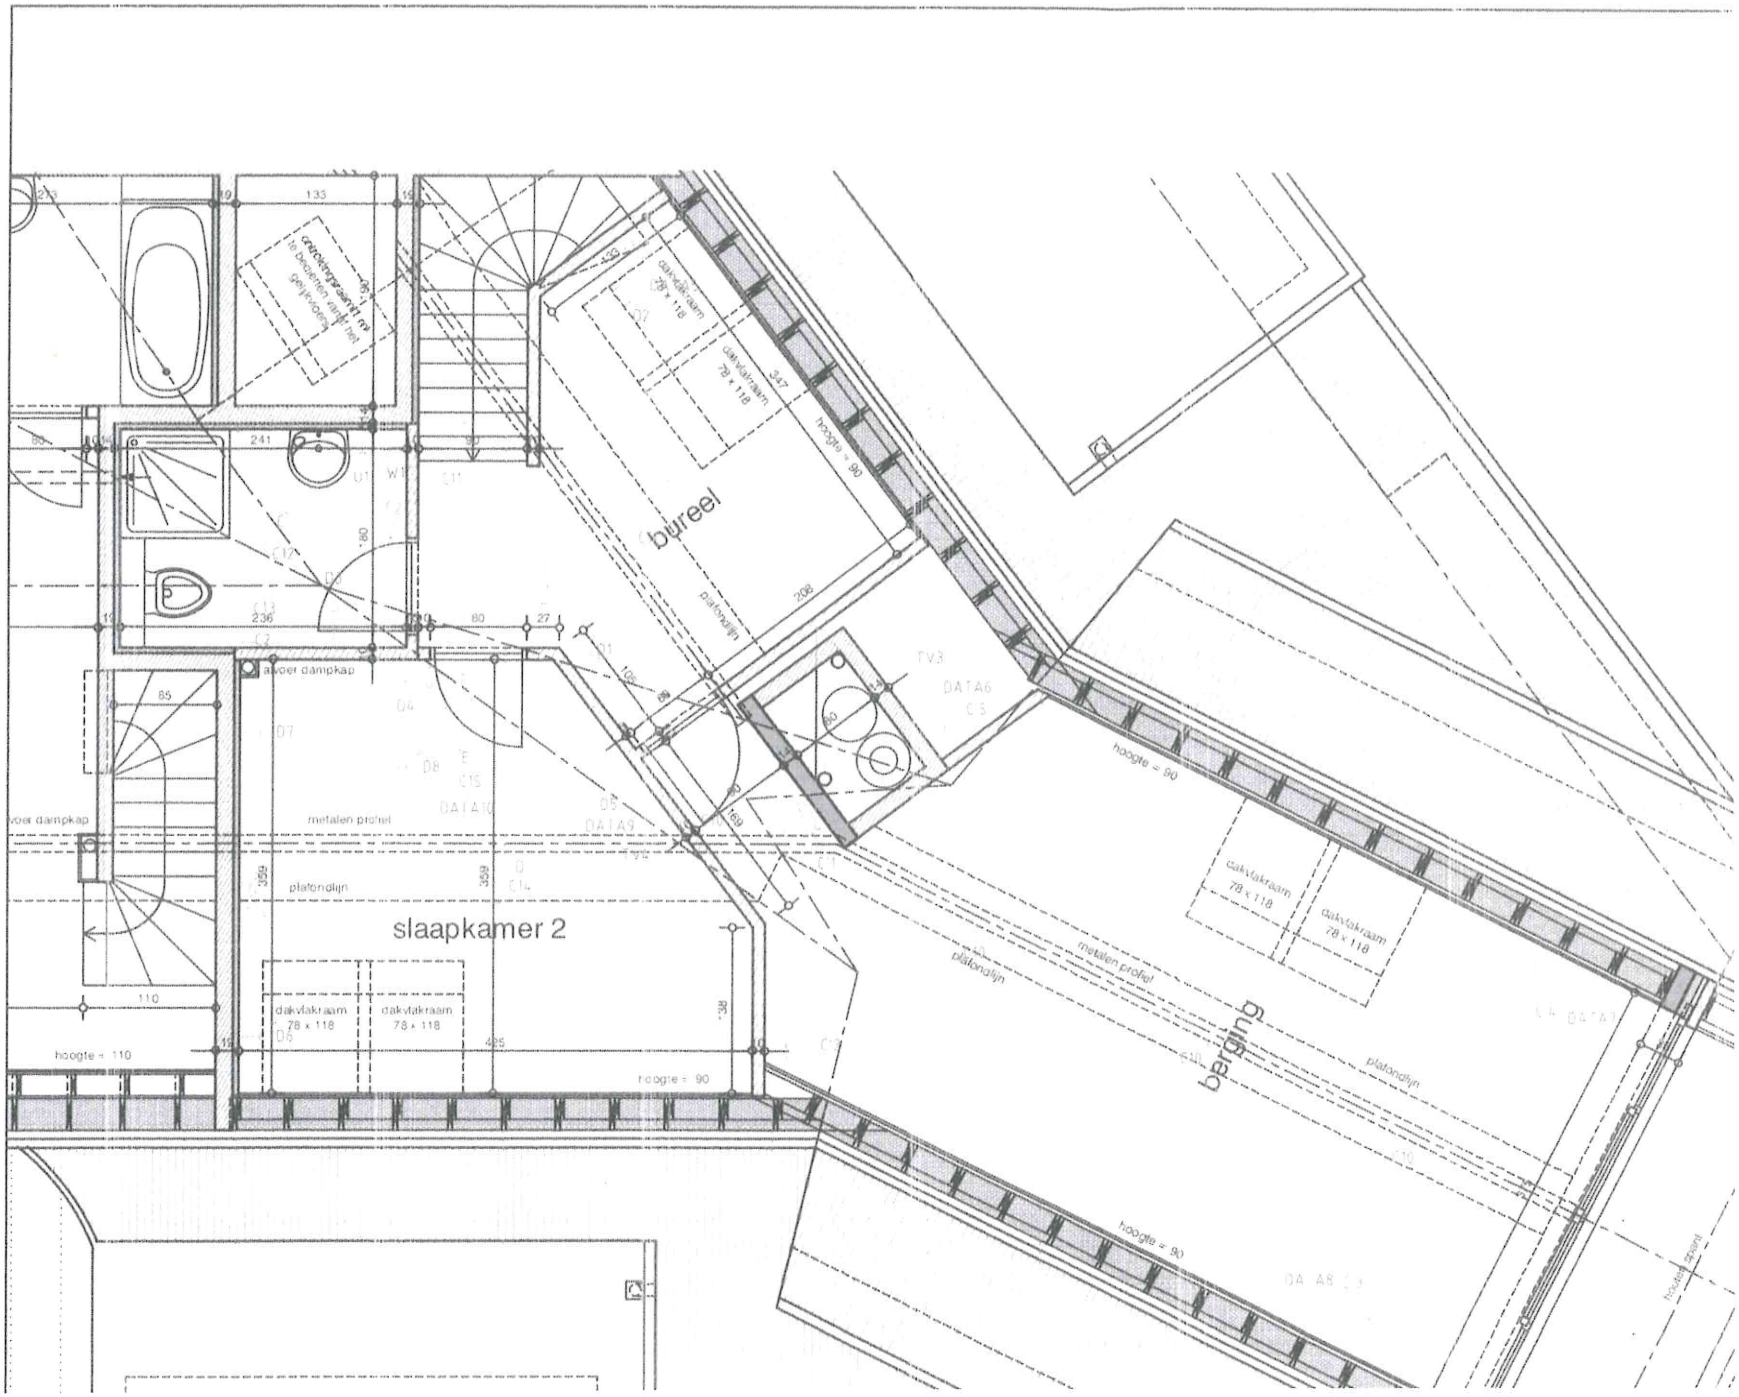

bureel
slaapkamer 2
berging
dakvlakraam 78 x 118
hoogte = 90
hoogte = 110
metalen profiel
platondlijn
voer dampkap